

Steinschlagschutzzaun

Land Tirol - Landesstraßenverwaltung

B 171 Tiroler Straße
Km XX,XX - km XX,XX


Koordinatenpunkt in Straßenachse

Objektname

Bestandsplan


Übersichtslageplan
Lage der Straße ev. tiris Auszug

Ansicht M1:50/ 1:100

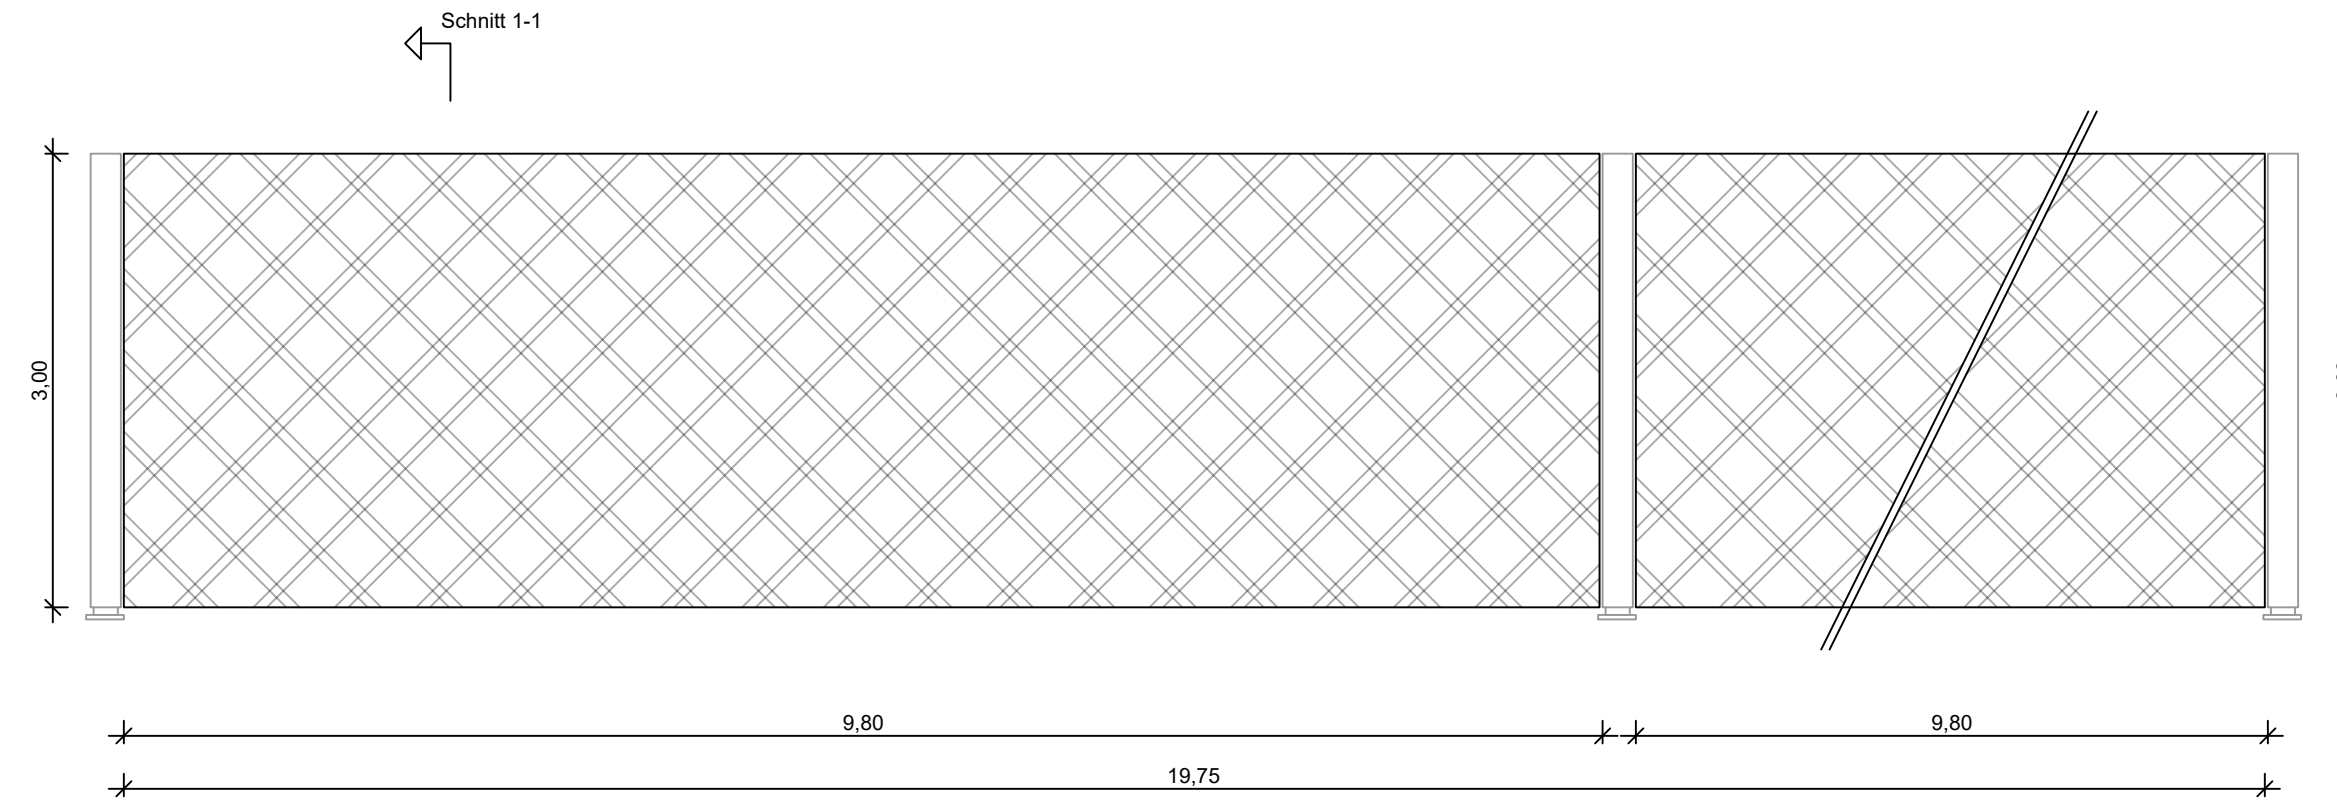

Schnitt 1-1 M1:50:

Ankerung: **XX** Stk. **TYP RXX** (Durchm.)-**YY**(Kraft), L=
XX-YY m;
Raster ca. **XX**m x **XX**m, Neigung: **XX**°
System: **Systembezeichnung, Firma, XX** KJ
Höhe/Länge: **Höhe/ Länge** Steinschlagschutzzaun
Ausführungszeitraum: **XX.XX.20XX - XX.XX.20XX**

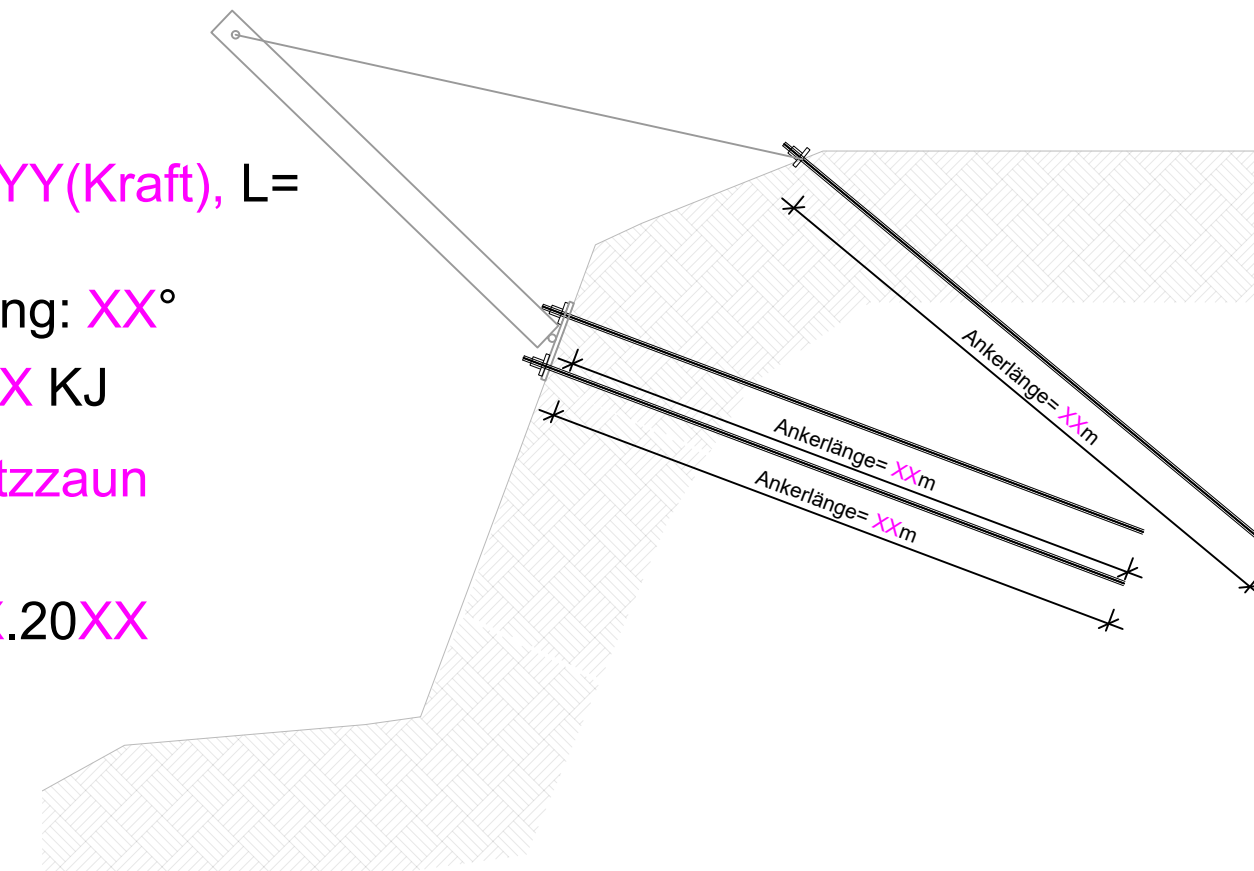

Foto

Planänderung	Datum	Bearbeiter	Prüfer

Plantitel 1 Plantitel 1 Plantitel 1 Maßstab 1:50	Plan Nr.	XXXX
	Archivnummer	X
	Baujahr	Z
	Datum	XX.XX.XXXX
	Bearbeitet	Baumann

Vorstand / Leiter	Sachbearbeiter	Planung	<small>DIE ÜBEREINSTIMMUNG MIT DEM TATSÄCHLICH AUSGEFÜHRTEN BESTÄTIGT DER BAULEITER</small>
-------------------	----------------	---------	---



Amt der Tiroler Landesregierung
Abteilung Landesstraßen und Radwege
Sachgebiet Brücken- und Tunnelbau