


Vernetzung:


Übersichtslageplan
Lage der Straße ev. tiris Auszug

Foto

Ansicht M1:50/ 1:100

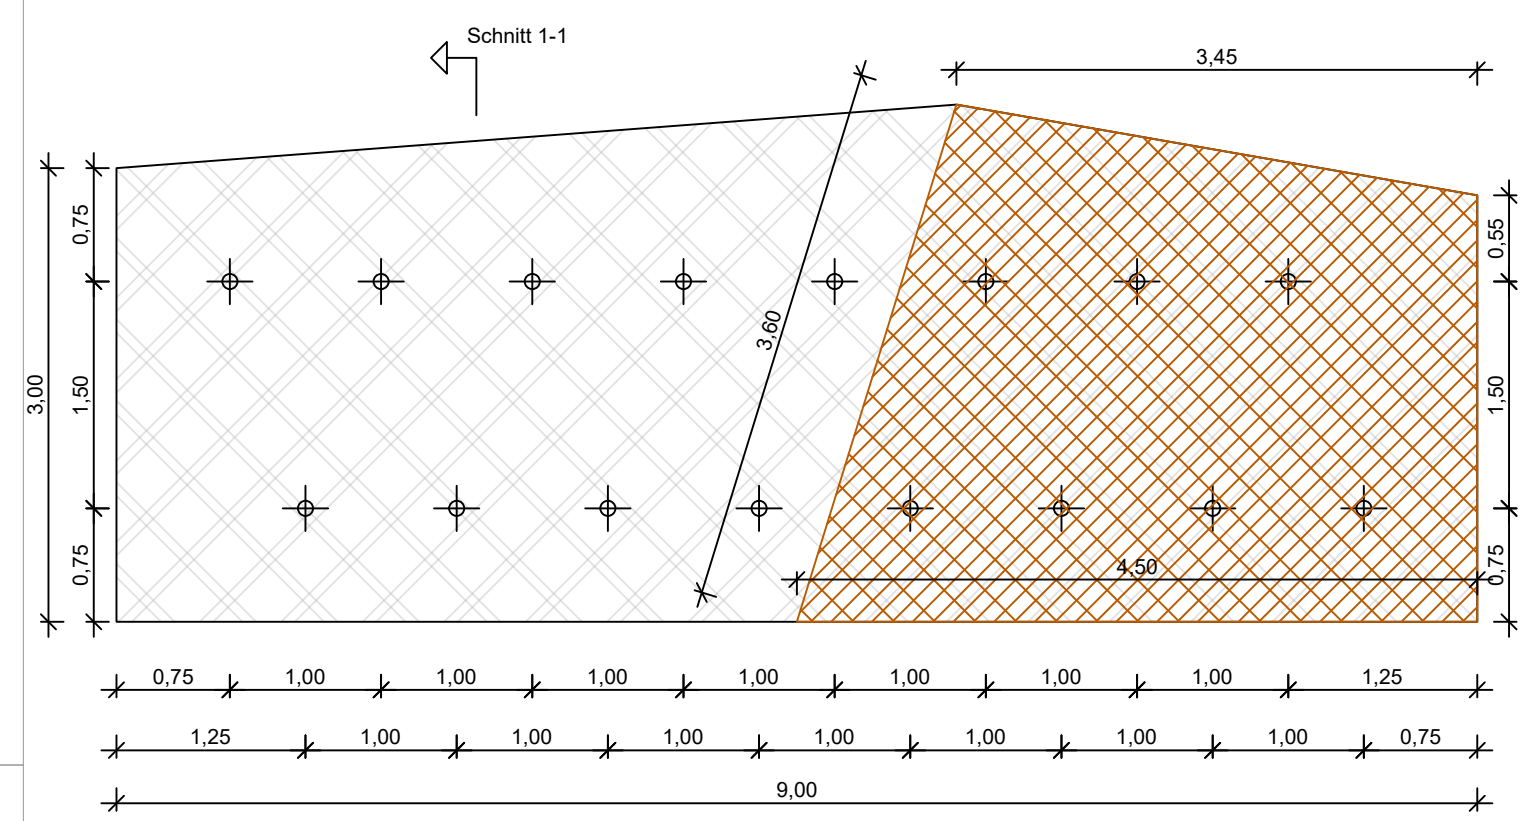

Schnitt 1-1 M1:50/ 1:100

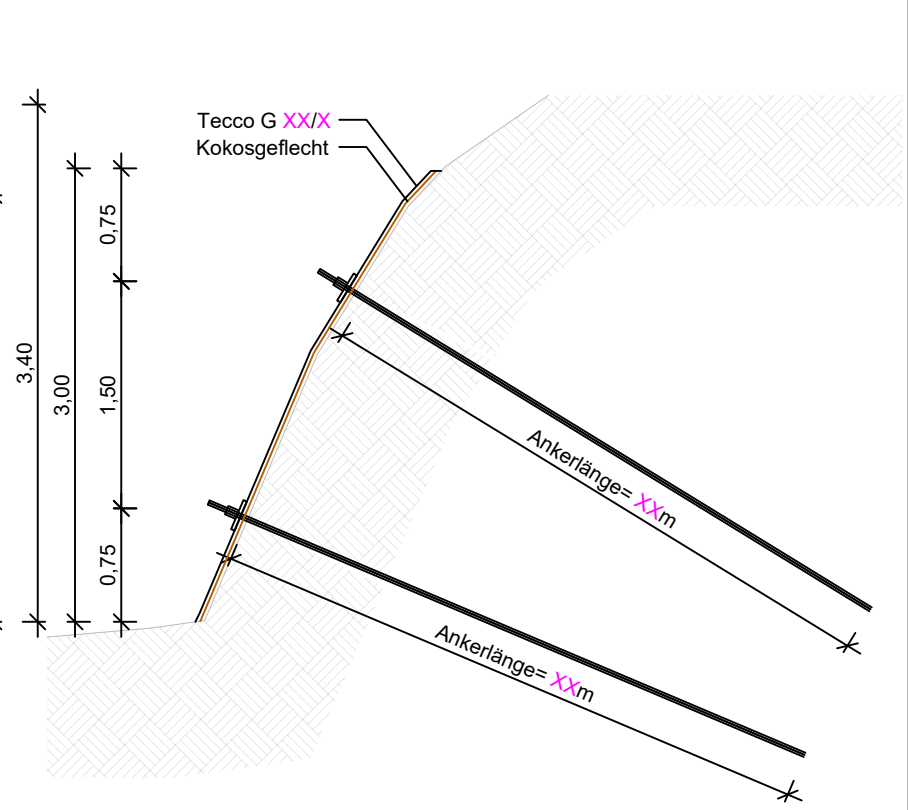

- Ankerung: **XX Stk. TYP RXX (Durchm.)-YY(Kraft), L= XX-YY m;**
Raster ca. **XXm x XXm**
- Vernetzung: **TECCO GXX/X, Fläche: XXm²**
- Kokosgeflecht: **Fläche: XXm²**
- Ausführungszeitraum: **XX.XX.20XX - XX.XX.20XX**

Land Tirol - Landesstraßenverwaltung

B 171 Tiroler Straße
Km XX,XX - km XX,XX

Koordinatenpunkt in Straßenachse

Objektname

Bestandsplan

| | | | |
|--------------|-------|------------|--------|
| Planänderung | Datum | Bearbeiter | Prüfer |
|--------------|-------|------------|--------|

| | | |
|---|--------------|-------------------|
| Plantitel 1 Plantitel 1 Plantitel 1 Maßstab 1:50 | Plan Nr. | XXXX |
| | Archivnummer | X |
| | Baujahr | Z |
| | Datum | XX.XX.XXXX |
| | Bearbeitet | Baumann |

| | | | |
|-------------------|----------------|---------|--|
| Vorstand / Leiter | Sachbearbeiter | Planung | DIE ÜBEREINSTIMMUNG MIT DEM TATSÄCHLICH AUSGEFÜHRTEN BESTÄTIGT DER BAULEITER |
|-------------------|----------------|---------|--|



Amt der Tiroler Landesregierung
Abteilung Landesstraßen und Radwege
Sachgebiet Brücken- und Tunnelbau